


oświadczam zgodność zajmowanego lokalu z przeznaczeniem przydzielonego zgodnie z zażyczeniem na rzucie

**pułstostan**  
(biuro projektantów i architektów)

INSPEKTOR ds. technicznych

Udział Bogdany

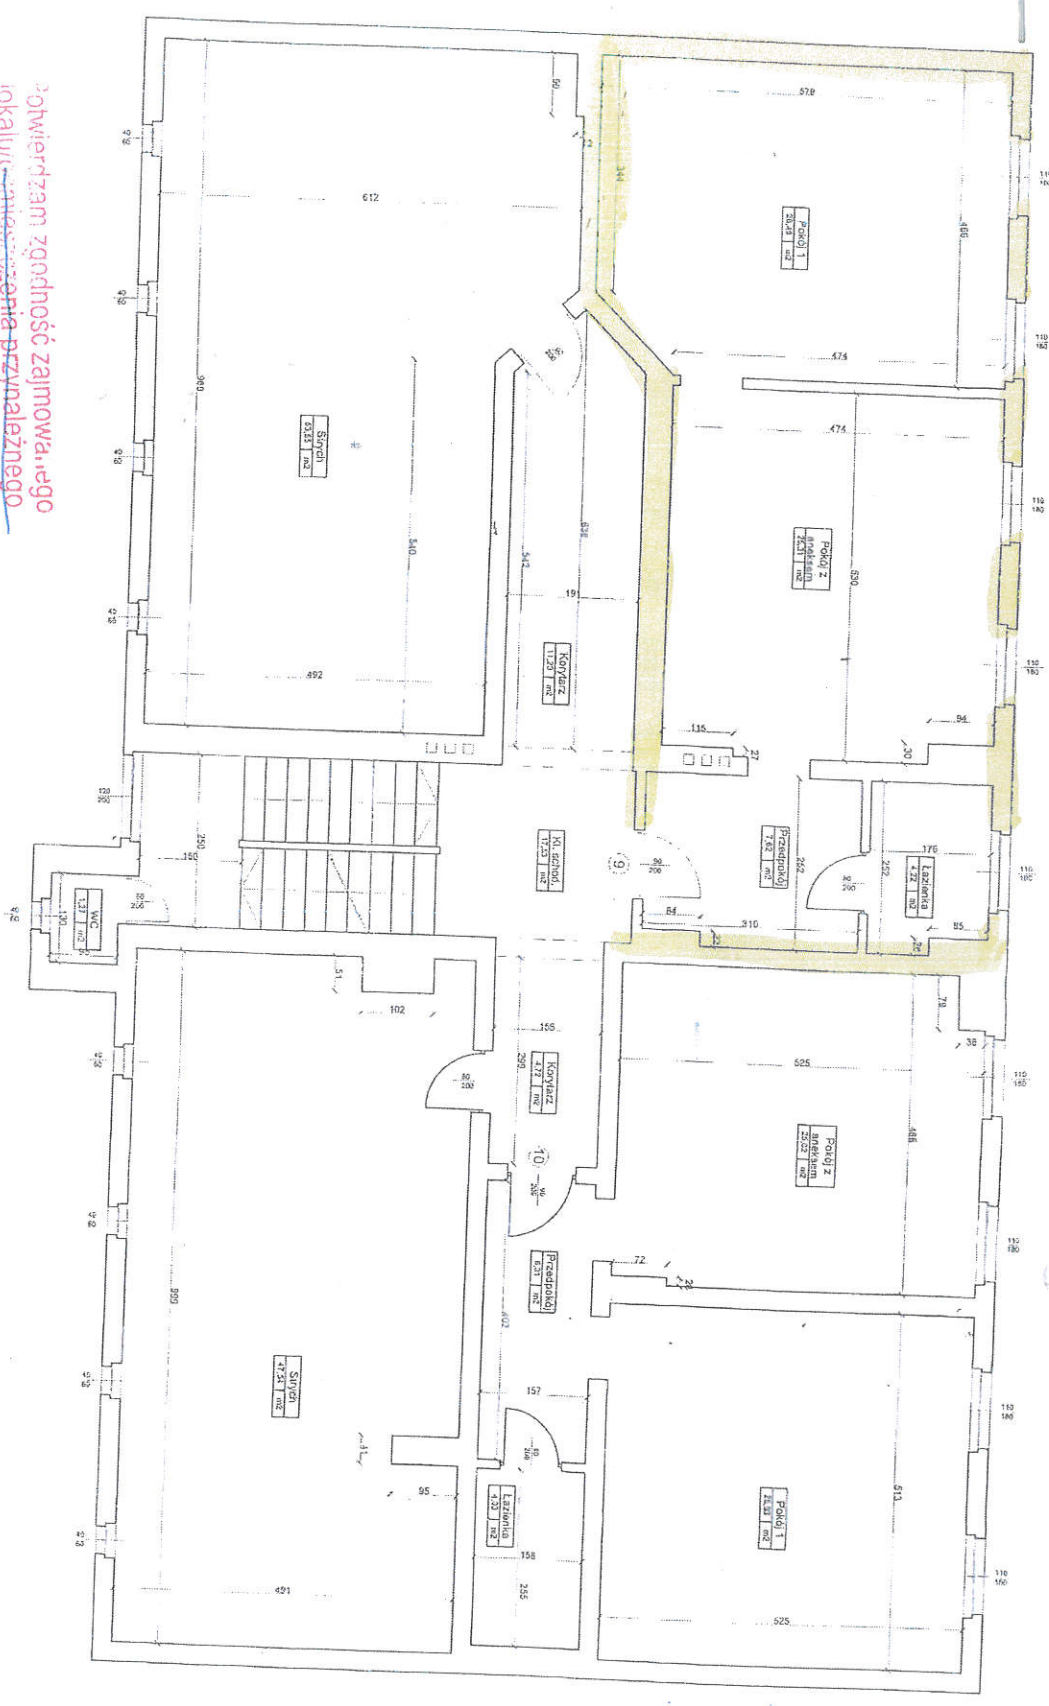

**Lokal mieszkalny nr 9**

Pokój 1	26,49	m <sup>2</sup>
Pokój z aneksem	25,31	m <sup>2</sup>
Łazienka	4,22	m <sup>2</sup>
Przedpokój	7,62	m <sup>2</sup>
<b>SUMA</b>	<b>63,64</b>	<b>m<sup>2</sup></b>

**Lokal mieszkalny nr 10**

Pokój 1	26,93	m <sup>2</sup>
Pokój z aneksem	25,02	m <sup>2</sup>
Łazienka	4,03	m <sup>2</sup>
Przedpokój	6,31	m <sup>2</sup>
<b>SUMA</b>	<b>62,29</b>	<b>m<sup>2</sup></b>

**Części wspólne**

Korytarz	11,23	m <sup>2</sup>
Korytarz	4,72	m <sup>2</sup>
Klatka schodowa	17,53	m <sup>2</sup>
W.C.	1,27	m <sup>2</sup>
Strych	53,56	m <sup>2</sup>
Strych	47,51	m <sup>2</sup>
<b>SUMA</b>	<b>135,84</b>	<b>m<sup>2</sup></b>

Przebudowa lokali wraz z wyposażeniem w łazienki przy ul. Opawskiej 93 w Raciborzu - Inwentaryzacja powykonawcza

Temat: Rzut poddasza - Inwentaryzacja powykonawcza  
 Lokalizacja: ul. Opawska 93, 47 - 400 Racibórz

29.04.2021

USŁUGI ARCHITECTURALNE  
 Usługi w zakresie kosztorysowania i inwentaryzacji budowlanych  
 ul. Podgórniców 51, 93  
 47-110 RACIBÓRZ  
 NIP: 619-134-97-11

ZAKŁADNIK NR

Skala: 1:75  
 Kwiecien 2021

802 m<sup>2</sup>