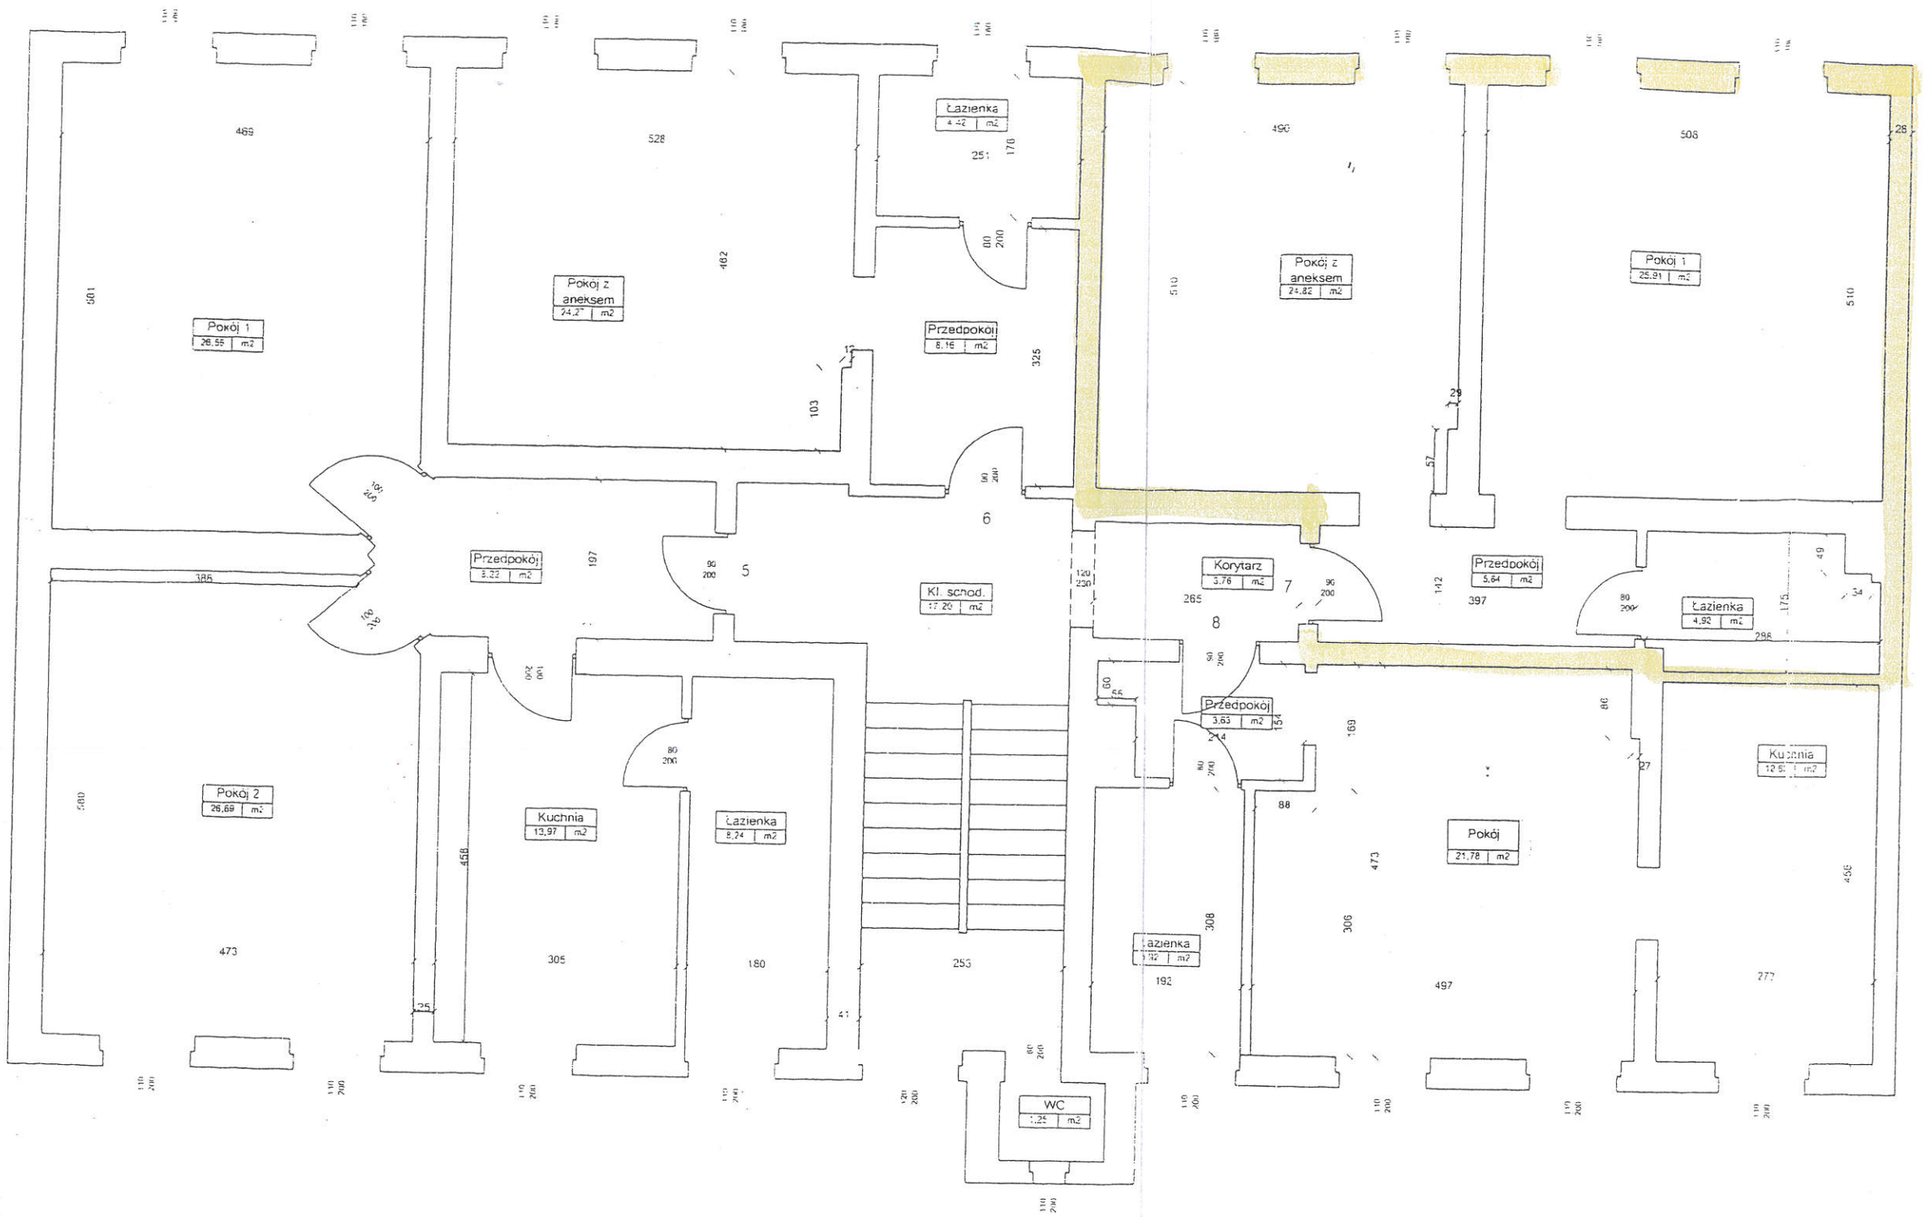

Lokal mieszkalny nr 5		
Przedpokój	8,22	m2
Pokój 1	26,55	m2
Pokój 2	26,69	m2
Kuchnia	13,97	m2
Łazienka	8,24	m2
SUMA	83,67	m2

Lokal mieszkalny nr 6		
Przedpokój	8,16	m2
Pokój z aneksem	24,27	m2
Łazienka	4,42	m2
SUMA	36,85	m2

Lokal mieszkalny nr 7		
Przedpokój	5,64	m2
Pokój z aneksem	24,82	m2
Pokój 1	25,91	m2
Łazienka	4,92	m2
SUMA	61,29	m2

Lokal mieszkalny nr 8		
Przedpokój	3,63	m2
Łazienka	5,91	m2
Pokój	21,79	m2
Kuchnia	12,63	m2
SUMA	43,96	m2

Części wspólne		
Kl. schodowa	17,20	m2
Korytarz	3,76	m2
WC	1,25	m2
SUMA	22,21	m2

Przebudowa lokali wraz z wyposażeniem w łazienki przy ul. Opawskiej 93 w Raciborzu - Inwentaryzacja powykonawcza

Temat: *Rzut II piętra - Inwentaryzacja powykonawcza*

Lokalizacja: *ul. Opawska 93, 47 - 400 Racibórz*

Skala: *1:75*

Kwiecień 2021